

PROJEKT POWYKONAWCZY

**BUDOWA BUDYNKÓW MIESZKALNYCH JEDNORODZINNYCH
DWULOKALOWYCH W ZABUDOWIE BLIŹNIACZEJ
LOKALE 19/M1 ; 19/M2; 19/N1; 19/N2; 19/P1;
19/P2;19/R1;19/R2;19/S1;19/S2;19/T1;19/T2**

PROJEKT WYKONAWCZY	
NAZWA OBIEKTU	BUDOWA DWUNASTU BUDYNKÓW MIESZKALNYCH JEDNORODZINNYCH (DWULOKALOWYCH) W ZABUDOWIE BLIŹNIACZEJ (6X2) WRAZ WEWNĘTRZNYMI INSTALACJAMI GAZOWYMI
ADRES INWESTYCJI / JEDNOSTKA EWIDENCYJNA	DZIAŁKI NR 231/101, 231/100, 231/99, 231/98, 321/97, 231/96 W GRANICACH ABCDE (OBR. 0010, ARK. 20) PRZY UL. LISTOPADOWEJ W RADOMIU
KATEGORIA OBIEKTU	I – BUDYNKI MIESZKALNE JEDNORODZINNE
INWESTOR	OSIEDLE IDEA SP. Z O.O. UL. KONDRATOWICZA 37 03-285 WARSZAWA
TOM	TOM IV
BRANŻA	INSTALACJE ELEKTRYCZNE
TYTUŁ	PROJEKT INSTALACJI ELEKTRYCZNYCH
JEDNOSTKA PROJEKTOWA	JF AMPER SP. J. ul. KSAWERÓW 21 T1, 02-656 WARSZAWA
BRANŻA	Imiona i nazwiska projektantów: _____ podpisy: _____
INSTALACJE ELEKTRYCZNE PROJEKTANT	mgr inż. Krzysztof Jerzykowski upr. WA-467/91
DATA	CZERWIEC 2021

ZA ZGODNOŚĆ
Z ORYGINAŁEM

DOKUMENTACJA
PO WYKONAWCZA

mgr inż. Maciej Wieczorek
upr. nr 8386/RA/15787
uprawniony do kierowania, nadzorowania i kontrolowania budowy,
kierownictwa i kontrolowania wytwarzania konstrukcyjnych elementów instalacji
oraz oceniania i badania stanu technicznego w zakresie instalacji elektrycznych

SPIS ZAWARTOŚCI

1. CZĘŚĆ FORMALNO – PRAWNA.....	3
1.1. Przedmiot opracowania.....	3
1.2. Podstawa opracowania.....	3
1.3. Zakres opracowania.....	3
1.4. Uprawnienia Projektanta.....	4
2. OPIS TECHNICZNY INSTALACJE W BUDYNKU	6
2.1. Zasilanie w energię elektryczną.....	6
2.2. Zasilanie poszczególnych lokali mieszkalnych w energię.....	6
2.4. Instalacje elektryczne wewnętrzne w lokalach mieszkalnych.....	7
2.4. Instalacje teletechniczne wewnętrzne w lokalach mieszkalnych.....	8
2.5. Instalacja odgromowa.....	9
2.6 Instalacja przeciwprzepięciowa.....	9
2.7. Instalacja ochrony od porażeń.....	9
3. OBLICZENIA TECHNICZNE /BILANS MOCY.....	10
4. UWAGI DOTYCZĄCE CAŁOŚCI INSTALACJI.....	11
5. INFORMACJA DOTYCZĄCA PLANU BEZPIECZEŃSTWA I OCHRONY ZDROWIA	11
6. CZĘŚĆ RYSUNKOWA/SPIS RYSUNKÓW	12

ZA ZGODNOŚĆ
Z ORYGINAŁEM

DOKUMENTACJA
PROJEKTOWA

mgr inż. Maciej Wiedzorek
upr. nr 8386/RA/14/83
uprawniony do kierowania, nadzorowania i kontroli robót,
nadzoru i kontroli wykonania robót budowlanych i instalacji
wraz z ocenianiem i badaniem stanu technicznego w zakresie instalacji elektrycznych

1. CZĘŚĆ FORMALNO – PRAWNA

1.1. Przedmiot opracowania

Przedmiotem opracowania jest projekt wykonawczy instalacji elektrycznych dla dwunastu budynków jednorodzinnych dwulokalowych w zabudowie bliźniaczej wraz z wewnętrzną instalacją gazową. Inwestycja zlokalizowana jest na działkach ewidencyjnych nr 231/101, 231/100, 231/99, 231/98, 321/97, 231/96 z obrębu 0010 przy ul. Listopadowej w Radomiu.

1.2. Podstawa opracowania

Opracowanie niniejsze wykonane zostało na podstawie następujących materiałów:

- Warunki techniczne przyłączenia PGE Dystrybucja S.A.
- Projekt architektoniczny
- projekt zagospodarowania terenu,
- obowiązujące przepisy.

1.3. Zakres opracowania

Opracowanie niniejsze obejmuje następujące instalacje elektryczne:

- Linie zasilające do budynków
- Instalacje elektryczne wewnętrzne w budynkach
- Instalacje teletechniczne wewnętrzne w budynkach

DOKUMENTACJA
PO WYKONAWCZA

ZA ZGODNOŚĆ
Z ORYGINAŁEM

mgr inż. Maciej Wieczorek
upr. nr 8387/KA/15/83

uprawniony do kierowania, nadzoru i kontroli na budowy i robót,
kierowania i kontrolowania wytwarzania i montażu elementów instalacji
oraz oceniania i badania stanu technicznego w zakresie instalacji elektrycznych

1.4. Uprawnienia Projektanta

URZĄD WOJEWÓDZKI
w Warszawie
Wydział Nadzoru Urbanistycznego
i Budowlanego
Nr ewidencyjny 13-467/81

Warszawa, 02.11.1983r.

STWIERDZENIE POSIADANIA PRZYGOTOWANIA ZAWODOWEGO
do pełnienia samodzielnej funkcji technicznej w budownictwie

Na podstawie art. 18 ust. 5 i art. 57 ust. 3 ustawy z dnia 24 października 1974 r. — Prawo budowlane (Dz. U. Nr 38, poz. 229) oraz § 2 ust. 1 pkt 1, § 4 ust. 2, § 7, § 13 ust. 1 pkt 4 lit. "d" rozp. Ministra Gospodarki Terenowej i Ochrony Środowiska z dnia 20.11.1975 r. w sprawie samodzielnych funkcji technicznych w budownictwie (Dz. U. Nr 8, poz. 46 z późn. zmianami).

STWIERDZAM

że Ob. KRZYSZTOF ZBIGNIEW JERZYKOWSKI s. Tadeusza
magister inżynier elektryk
urodzony(a) dnia 30 sierpnia 1958 r. w Warszawie
posiada przygotowanie zawodowe do pełnienia samodzielnej funkcji technicznej
projektanta
w specjalności instalacyjno-inżynierskiej w zakresie sieci i instalacji elektrycznych:

- 1/ do sporządzenia projektów instalacji elektrycznych, napowietrznych i kablowych linii energetycznych oraz stacji i urządzeń elektroenergetycznych,
- 2/ w budownictwie osób fizycznych - do kierowania, nadzorowania i kontrolowania budowy, kierowania i kontrolowania wytworzenia konstrukcyjnych elementów sieci i instalacji oraz oceniania i badania stanu technicznego instalacji elektrycznych, napowietrznych i kablowych linii energetycznych oraz stacji i urządzeń elektroenergetycznych.




Rep. Województwa Warszawskiego
Urząd Wojewódzki
Wydział Urbanistyczny
i Budowlany
Warszawa, 02.11.1983r.
Jan Zatrzycki
dr inż. Jan Zatrzycki

DOKUMENTACJA
PROJEKTOWA

ZA ZGODNOŚĆ
Z ORYGINAŁEM

mgr inż. Maciej Wieczorek
upr. nr 8386/PA/15/83
uprawniony do kierowania, nadzorowania i kontrolowania budowy, kierowania i kontrolowania wytworzenia konstrukcyjnych elementów sieci i instalacji oraz oceniania i badania stanu technicznego w zakresie instalacji elektrycznych

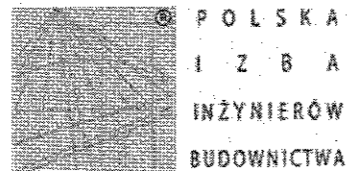

P O L S K A
I Z B A
I N Ż Y N I E R Ó W
B U D O W N I C T W A

Zaświadczenie
o numerze weryfikacyjnym:
MAZ-GNX-Z1D-VE5 *

Pan KRZYSZTOF JERZYKOWSKI o numerze ewidencyjnym MAZ/IE/0436/02
adres zamieszkania KOSIARZY 35 m 3, 02-953 WARSZAWA
jest członkiem Mazowieckiej Okręgowej Izby Inżynierów Budownictwa i posiada wymagane
ubezpieczenie od odpowiedzialności cywilnej.
Niniejsze zaświadczenie jest ważne od 2020-01-01 do 2020-12-31.

Zaświadczenie zostało wygenerowane elektronicznie i opatrzone bezpiecznym podpisem elektronicznym
weryfikowanym przy pomocy ważnego kwalifikowanego certyfikatu w dniu 2019-12-19 roku przez:

Roman Lull, Przewodniczący Rady Mazowieckiej Okręgowej Izby Inżynierów Budownictwa.

[Zgodnie art. 5 ust 2 ustawy z dnia 18 września 2001 r. o podpisie elektronicznym (Dz. U. 2001 Nr 130 poz. 1450) dane w postaci
elektronicznej opatrzone bezpiecznym podpisem elektronicznym weryfikowanym przy pomocy ważnego kwalifikowanego certyfikatu są
równoważne pod względem skutków prawnych dokumentom opatrzonymi podpisami własnoręcznymi.]

* Weryfikację poprawności danych w niniejszym zaświadczeniu można sprawdzić za pomocą numeru weryfikacyjnego zaświadczenia na
stronie Polskiej Izby Inżynierów Budownictwa www.piib.org.pl lub kontaktując się z biurem właściwej Okręgowej Izby Inżynierów
Budownictwa.

ZA ZGODNOŚĆ
Z ORYGINAŁEM

mgr inż. Maciej Wierzbicki
upr. nr 8386/15/83
uprawniony do kierowania, nadzoru i kontroli prowadzenia budowy i robót,
kierowania i kontrolowania wykonania i odbioru nowych elementów instalacji
oraz oceniania i badania stanu technicznego w zakresie instalacji elektrycznych

DOKUMENTACJA
WYKONAWCZA

2. OPIS TECHNICZNY INSTALACJE W BUDYNKU

2.1. Zasilanie w energię elektryczną

Linie kablowe niskiego napięcia

Zasilanie Budynków zostanie wykonane zgodnie z warunkami i wytycznymi Zakładu Energetycznego PGE.

Z rozdzielnic niskiego napięcia stacji transformatorowej PGE, wyprowadzone zostaną linie zasilające, wykonane kablem ziemnym typu YAKXS 4x240 mm². Linie kablowe doprowadzone zostaną do złącz kablowych instalowanych w linii ogrodzenia budynków dostępnych dla służb PGE.

Złącza kablowe zintegrowane z szafkami licznikowymi

Złącza kablowe zintegrowane z szafkami licznikowymi zlokalizowane będą w linii rozgraniczającej jako wolnostojące w ulicy przy ogrodzeniu. Przewiduje się złącza typu ZK3+4TL –złącze kablowe+ nad złączem 4 szafki licznikowe dla poszczególnych segmentów, lub ZK3+2TL –złącze kablowe+ nad złączem 2 szafki licznikowe dla poszczególnych segmentów.

(POWYŻSZY ZAKRES WG ODZIELNEGO OPRACOWANIA PGE)

2.2. Zasilanie poszczególnych lokali mieszkalnych w energię

Ze zlokalizowanych na terenie osiedla, w liniach rozgraniczających, zintegrowanych złącza kablowego z szafkami licznikowymi, wyprowadzone zostaną linie zasilające do poszczególnych sekcji mieszkalnych.

Linie zasilające wykonane będą kablami typu YKYżo 5x10 mm², układanymi w ziemi. Od szafek licznikowych kable, poprzez teren poszczególnych działek, doprowadzone zostaną do budynku i dalej do tablic poszczególnych lokali mieszkalnych, oznaczonych w projekcie TM. Przewiduje się lokalizację tablic elektrycznych TM w przedsionkach nad dziwami. Linia zasilająca wykonana zostanie kablem ziemnym YKYżo 5x10 układanym na głębokości 0,7m, na całej długości w rurze osłonowej DVR 50.

ZA ZGODNOŚĆ
Z ORYGINAŁEM

DOKUMENTACJA
POWYKONAWCZA

mgr inż. Maciej Wieczorek
upr. nr 8386 RA/15783
uprawniony do kierowania, nadzorowania i kontroli budowy i robót,
kierowania i kontrolowania wywierzania i montażu elementów instalacji
oraz oceniania i badania stanu technicznego w zakresie instalacji elektrycznych

2.4. Instalacje elektryczne wewnętrzne w lokalach mieszkalnych

W przedsiönku każdego segmentu przewidziano rozdzielnicę elektryczną, oznaczoną w projekcie TM, z rozłącznikiem instalacyjnym głównym, wyłącznikami nadprądowymi oraz wyłącznikami różnicowo-prądowymi. Z rozdzielnicy TM wyprowadzone zostaną wszystkie obwody elektryczne.

W każdym lokalu przewiduje się wykonanie następujących instalacji elektrycznych:

- Oświetlenia – wypusty na stropach i w ścianach . Załączanie łącznikami oświetleniowymi w poszczególnych pomieszczeniach,
- Oświetlenia zewnętrzno– oświetleniowe załączane lokalnie oraz oprawy oświetleniowe na wejściu (oprawa LED) załączane przekaźnikiem zmierzchowym.
- Gniazd wtyczkowych w pokojach – gniazda instalowane w ramkach wielokrotnych,
- Gniazd wtyczkowych w kuchni – wydzielony obwód,
- Gniazd wtyczkowych w łazienkach – wydzielony obwód,

Na wydzielonych obwodach przewidziano zasilenie:

- gniazda dla zmywarki
- wypustu dla płyty grzejnej kuchni
- gniazda pralki
- gniazda pieca CO
- gniazda dla odbiorów teletechnicznych (Internet, RTV-Sat)
- centralki alarmowej

Instalację elektryczną oświetleniową wykonać przewodami typu YDYp 3 i 4 x 1,5 mm². wtykową, tam gdzie występują ściany typu orth (bloczki gipsowe) instalacja w bruzdach. Wyłączniki i przełączniki instalować na wysokości 1,2-1,4 m od poziomu podłogi. W pomieszczeniach wilgotnych stosować osprzęt szczelny.

Obwody gniazd wtykowych wykonać przewodem typu YDY 3x2,5 mm². W pomieszczeniach wilgotnych stosować osprzęt szczelny. W pomieszczeniach WC i łazienkach gniazda wtykowe mocować na wysokości 1,4m, w kuchni na wysokości 1,1m, w pozostałych pomieszczeniach 0,3 m. Wszystkie gniazda wtykowe ze stykiem ochronnym. Osprzęt elektryczny podtynkowy.

Instalację siłową wykonać przewodami YDYp 5x2,5 mm². wtykową, tam gdzie występują ściany typu orth (bloczki gipsowe) instalacja w bruzdach.

Wyłączniki, gniazda i tablice elektryczne instalowane będą w odległości co najmniej 60cm od wanien i przewodów gazowych oraz 50cm od rur wodnych i baterii. Puszki instalacyjne montowane w odległości co najmniej 10cm od w/w elementów. Puszki rozgałęźne nie będą instalowane w łazienkach.

Należy zachować kolorystykę przewodów zgodnie z normą. Do opraw i gniazd wtykowych doprowadzić przewód ochronny PE o izolacji w kolorze żółto-zielonym. Żyły z izolacją żółto-zieloną powinny być wykorzystywane tylko jako przewody ochronne.

Instalacja w poszczególnych lokalach wykonana będzie zgodnie ze standardami określonymi przez Inwestora i może ulec zmianie na etapie budowy.

ZA ZGODNOŚĆ
Z ORYGINAŁEM

mgr inż. Maciej Wieczorek
upr. nr 8386/RA/15/83
DOKUMENTACJA
BO WYKONAWCZA
uprawniony do kierowania, nadzoru i kontroli nad budową i robót,
kierowania i kontrolowania wytworzenia i montażu elementów instalacji
oraz oceniania i badania stanu technicznego w zakresie instalacji elektrycznych

2.4. Instalacje teletechniczne wewnętrzne w lokalach mieszkalnych

W każdym lokalu przewiduje się wykonanie następujących instalacji teletechnicznych:

- Sygnalizacji dzwonekowej – zasilonej z instalacji oświetlenia
- Internetowej/ telefonicznej – przewody sprowadzone od każdego gniazda do miejsca lokalizacji skrzynki teletechnicznej.
Videodomofonowej/domofonowej – unifon instalowany w przedpokoju i panel wejściowy przy furtce wejściowej na teren posesji.
Instalację wykonać okablowaniem zgodnie z zaleceniem dostawcy sytemu.
- Telewizyjnej – przewody sprowadzone od każdego gniazda do skrzynki rozdzielczej zlokalizowanej na strychu, na kominie . Do skrzynki sygnał telewizyjny dochodził będzie z anten telewizyjnych umieszczonych na dachu budynku.
Instalację wykonać przewodem RG6, na dachu kable odporne na UV.
- Sygnalizacji alarmowej -Do każdej czujki, manipulatora oraz syrenki alarmowej poprowadzona zostanie oddzielna linia. W przypadku instalacji systemu przez firmę ochroniarską należy wykonać okablowanie od centralki do poszczególnych elementów systemu.
Instalację wykonać przewodem YTDY 8x0,6.

Instalacja w poszczególnych lokalach wykonana będzie zgodnie ze standardami określonymi przez Inwestora i może ulec zmianie na etapie budowy.

ZA ZGODNOŚĆ
Z ORYGINAŁEM

DOKUMENTACJA
PO WYKONAWCZA

mgr inż. Maciej Wieczorek
upr. nr 8286/AV/15/184
uprawniony do kierowania, nadzorowania i kontrolowania budowy i robót,
kierowania i kontrolowania wytworzenia i montażu elementów instalacji
oraz oceniania i badania stanu technicznego w zakresie instalacji elektrycznych

2.5. Instalacja odgromowa.

W instalacji odgromowej częściowo wykorzystane zostaną naturalne elementy żelbetowej konstrukcji budynku.

Elementy instalacji odgromowej:

- Zwody poziome: drut FeZn $\varnothing 8$ i blacharskie obróbki na dachu. Ponadto dla ochrony instalowanych na dachu urządzeń zainstalowane będą w ich pobliżu zwody pionowe.
- Przewody odprowadzające poprzez złącza kontrolne należy przyłączyć do uziomu fundamentowego. Przewody odprowadzające wykonane z drutu FeZn fi 8 prowadzonego w osłonie pod warstwą ocieplenia budynku.
- jako uziom wykorzystać pręty zbrojenia ławy fundamentowej dodatkowo ułożyć płaskownik FeZn 25x 4 łączony trwale co 2m ze zbrojeniem. Z uziomu wyprowadzić płaskownik FeZn 25x 4 do złącza kontrolnego (puszka w opasce budynkowej)

Wszystkie elementy znajdujące się na powierzchni dachu będą połączone ze zwodami poziomymi w taki sposób, żeby spełniony był warunek ciągłości połączeń.

Po wykonaniu instalacji przeprowadzić należy badania odbiorcze i następnie sporządzić metrykę i protokoły badania urządzenia piorunochronnego zgodnie z normą.

2.6 Instalacja przeciwprzepięciowa.

System ochrony przed przepięciami łączeniowymi i atmosferycznymi stanowić będą ochronniki przepięciowe stopnia I+II (klasy B + C) instalowane w tablicach poszczególnych segmentów. Ograniczają one przepięcia do wartości 1-1,5 kV.

2.7. Instalacja ochrony od porażień.

Sieć pracuje w układzie TN-C-S.

W instalacji wewnętrznej oddzielne przewody neutralne - N i ochronne - PE.

Ochrona podstawowa realizowana będzie poprzez izolowanie części czynnych i stosowanie obudów o odpowiednim stopniu ochrony IP. Jako dodatkowy system ochrony od porażień przyjęto dla całego obiektu ochronę przez samoczynne wyłączenie zasilania.

Ponadto jako środek ochrony dodatkowej i jednocześnie środek uzupełniający ochrony podstawowej, przewiduje się w instalacji wewnętrznej wyłączniki różnicowo-prądowe o prądzie różnicowym 30mA.

ZA ZGODNOŚĆ
Z ORYGINAŁEM

mgr inż. Maciej Wieczorek
upr. nr 8386/KA/15/83

uprawniony do kierowania, nadzoru i kontrolowania budowy i odbioru
kierowania i kontrolowania w zakresie instalacji elektrycznych i
oceny i badania stanu technicznego instalacji elektrycznych

DOKUMENTACJA

PROJEKT WYKONAWCZY

25

3. OBLICZENIA TECHNICZNE /BILANS MOCY

ZESPÓŁ DWUNASTU BUDYNKÓW MIESZKALNYCH JEDNORODZINNYCH
(DWULOKALOWYCH) W ZABUDOWIE BLIŹNIACZEJ (6X2)

Przyjęto na mieszkanie [kW]: 14,0		12	liczników		
Lp	Odbiór	P _i [kW]	ilość mieszkań	k _z	P _s [kW]
1	2	3	4	5	6
1	Budynek A- (2 lokale mieszkalne)	28,0	2	1,000	28,0
2	Budynek B- (2 lokale mieszkalne)	28,0	2	1,000	28,0
3	Budynek C- (2 lokale mieszkalne)	28,0	2	1,000	28,0
4	Budynek D- (2 lokale mieszkalne)	28,0	2	1,000	28,0
5	Budynek E- (2 lokale mieszkalne)	28,0	2	1,000	28,0
6	Budynek F- (2 lokale mieszkalne)	28,0	2	1,000	28,0
	RAZEM	168,0	12	1,00	168,0

Bilansu dokonano na podstawie normy SEP-E-0002

ZA ZGODNOŚĆ
Z ORYGINAŁEMDOKUMENTACJA
POLYKONAWICZA

mgr inż. Maciej Wieczorek

upr. nr 8386/RN/05483

uprawniony do kierowania, nadzoru nad i nadzoru nad budową i odbioru, a także do kontroli i nadzoru nad instalacjami elektrycznymi i telekomunikacyjnymi oraz oceniania i badania stanu technicznego w zakresie instalacji elektrycznych.

4. UWAGI DOTYCZĄCE CAŁOŚCI INSTALACJI

1. Całość robót wykonywać zgodnie z obowiązującymi przepisami i przywołanymi normami
2. Należy stosować urządzenia, wyroby i materiały posiadające świadectwo dopuszczenia do stosowania w budownictwie lub świadectwo kwalifikacji jakości, względnie oznaczonych państwowym znakiem jakości lub znakiem bezpieczeństwa, wydanymi przez uprawnione jednostki kwalifikujące;
3. Przed przystąpieniem do robót ziemnych należy szczegółowo zapoznać się z usytuowaniem istniejących urządzeń podziemnych wykazanych na podkładach geodezyjnych;
4. Zapewnić wyznaczenie i dokonanie geodezyjnych pomiarów wykonawczych przez jednostki uprawnione do wykonywania prac geodezyjnych;
5. Projekt realizować zgodnie z uzyskanymi rzędnymi wysokościowymi terenu;
6. Prace ziemne w pobliżu czynnych istniejących urządzeń podziemnych należy wykonywać ręcznie po uprzednim uzgodnieniu terminu wykonania robót z Użytkownikiem lub Właścicielem i pod jego nadzorem, odpowiednio zabezpieczając te urządzenia przed uszkodzeniem;
7. Pomiary powykonawcze sieci podziemnego uzbrojenia terenu, układanej w wykopach otwartych, należy wykonać przed ich zakryciem;
8. Wykopy w miejscach dostępnych dla osób postronnych należy odpowiednio zabezpieczyć.
9. Przy wykonywaniu orurowania i okablowania należy pozostawić odpowiedni zapas rur i przewodów dla ułatwienia montażu urządzeń i elementów systemu z zapewnieniem możliwości ich ewentualnego przesunięcia;
10. Trasy instalacji elektrycznych skoordynować przed montażem z Wykonawcami innych branż i wcześniej wykonanymi instalacjami;
11. Przejścia instalacji przez zewnętrzne ściany budynku, znajdujące się poniżej poziomu terenu, powinny być zabezpieczone przed możliwością przenikania gazu do budynku.

5. INFORMACJA DOTYCZĄCA PLANU BEZPIECZEŃSTWA I OCHRONY ZDROWIA

Zgodnie z Rozporządzeniem Ministra Infrastruktury z dnia 6 lutego 2003 r. w sprawie bezpieczeństwa i higieny pracy podczas wykonywania robót budowlanych (Dz. U. Nr 47, poz. 401), na podstawie art. 23715 § 2 ustawy z dnia 26 czerwca 1974 r. - Kodeks pracy (Dz. U. z 1998 r. Nr 21, poz. 94, z późniejszymi zmianami), przed rozpoczęciem budowy, kierownik budowy sporządzi lub zapewni sporządzenie planu bezpieczeństwa i ochrony zdrowia.

Zakres robót i kolejność realizacji:

- zakres robót obejmuje wykonanie instalacji elektrycznych niskiego napięcia dla budowy budynków jednorodzinnych dwulokalowych w zabudowie bliźniaczej.
 - Układanie przewodów w budynku;
 - Montaż rozdzielnic elektrycznych;
 - Wykonanie uziemień i połączeń wyrównawczych;
 - Wykonanie połączeń elektrycznych;
 - Wykonanie pomiarów elektrycznych.

Pracownicy skierowani do pracy przy instalacjach elektrycznych pod napięciem winni posiadać odpowiednie kwalifikacje i uprawnienia potwierdzone uzyskaniem świadectw kwalifikacyjnych SEP dopuszczających do pracy bez ograniczeń przy urządzeniach elektroenergetycznych. Bezpośredni nadzór nad bezpieczeństwem i higieną pracy na stanowiskach pracy sprawują odpowiednio kierownik lub mistrz robót elektrycznych posiadający odpowiednie kwalifikacje potwierdzone świadectwem SEP (stanowisko dozoru) bez ograniczeń oraz w zakresie ogólnym kierownik budowy. Wszystkie prace należy wykonać i odbierać zgodnie z obowiązującymi warunkami technicznymi.

ZA ZGODNOŚĆ
Z ORYGINAŁEM

DOKUMENTACJA

mgr inż. Maciej Wieczorek
upr. nr 8330/RA/15/83

uprawniony do kierowania, nadzoru planu i kosztowności budowy i robót,
kierowania i kontrolowania wykonania instalacji i elementów instalacji
oraz oceniania i badania stanu technicznego w zakresie instalacji elektrycznych

E11

6. CZĘŚĆ RYSUNKOWA/SPIS RYSUNKÓW

Zasady numeracji oraz nazewnictwa rysunków :

X /YY/WIA/2/01.3

Gdzie :

- X- Symbol projektu (RAD2)
- YY- Faza (PB-budowlany, PW- wykonawczy)
- A- Branża:(A – architektura, K – konstrukcja, IS – instalacje sanitarne, IE – instalacje, Elektryczne, D – drogi, Z – zieleń)
- 2- Typ rys. (1-pzt, 2-rzut, 3-przekrój, 4-elewacja, 5-wykaz, 6-detale, 7-wnętrza)
- 01- numer (kondygnacji, przekroju, elewacji)
- .3- Część rysunku (fragment)

SPIS RYSUNKÓW

NAZWA	NUMER RYSUNKU	SKALA
BUDYNEK TYP (T1)		
Rzut Parteru (Kondygnacja 1)	RAD2/PW/IE/2/11	1:100
Rzut Piętra (Kondygnacji 2)	RAD2/PW/IE/2/12	1:100
Rzut Dachy	RAD2/PW/IE/2/13	1:100
Tablica TM-Schemat zasilania i rozdziału energii	RAD2/PW/IE/3/10	---
Schematy instalacji teletechnicznych	RAD2/PW/IE/3/10.1	---
BUDYNEK TYP (T2)		
Rzut Parteru (Kondygnacja 1)	RAD2/PW/IE/2/21	1:100
Rzut Piętra (Kondygnacji 2)	RAD2/PW/IE/2/22	1:100
Rzut Dachy	RAD2/PW/IE/2/23	1:100
Tablica TM-Schemat zasilania i rozdziału energii	RAD2/PW/IE/3/20	---
Schematy instalacji teletechnicznych	RAD2/PW/IE/3/20.2	---

ZA ZGODNOŚĆ
Z ORYGINAŁEM


DOKUMENTACJA
PROJEKTOWA

mgr inż. Marcin Wieczorek
upr. nr 8386/RA/15/83
uprawniony do kierowania, nadzoru i kontroli nad budową i robotami, kierowania i kontrolowania w wytwórniach i przedsiębiorstwach instalacji oraz oceniania i badania stanu technicznego w zakresie instalacji elektrycznych

DOKUMENTACJA POWYKONAWCZA

ZA ZGODNOŚĆ
Z ORYGINAŁEM

mgr inż. Maciej Witek Prek
upr. nr 8380/01/2013
uprawniony do kierowania, nadzorowania, kontrolowania budowy i robót,
kierowania i kontrolowania wyznaczonych konstrukcyjnych elementów instalacji
oszczędności i badania stanu technicznego w zakresie instalacji elektrycznych

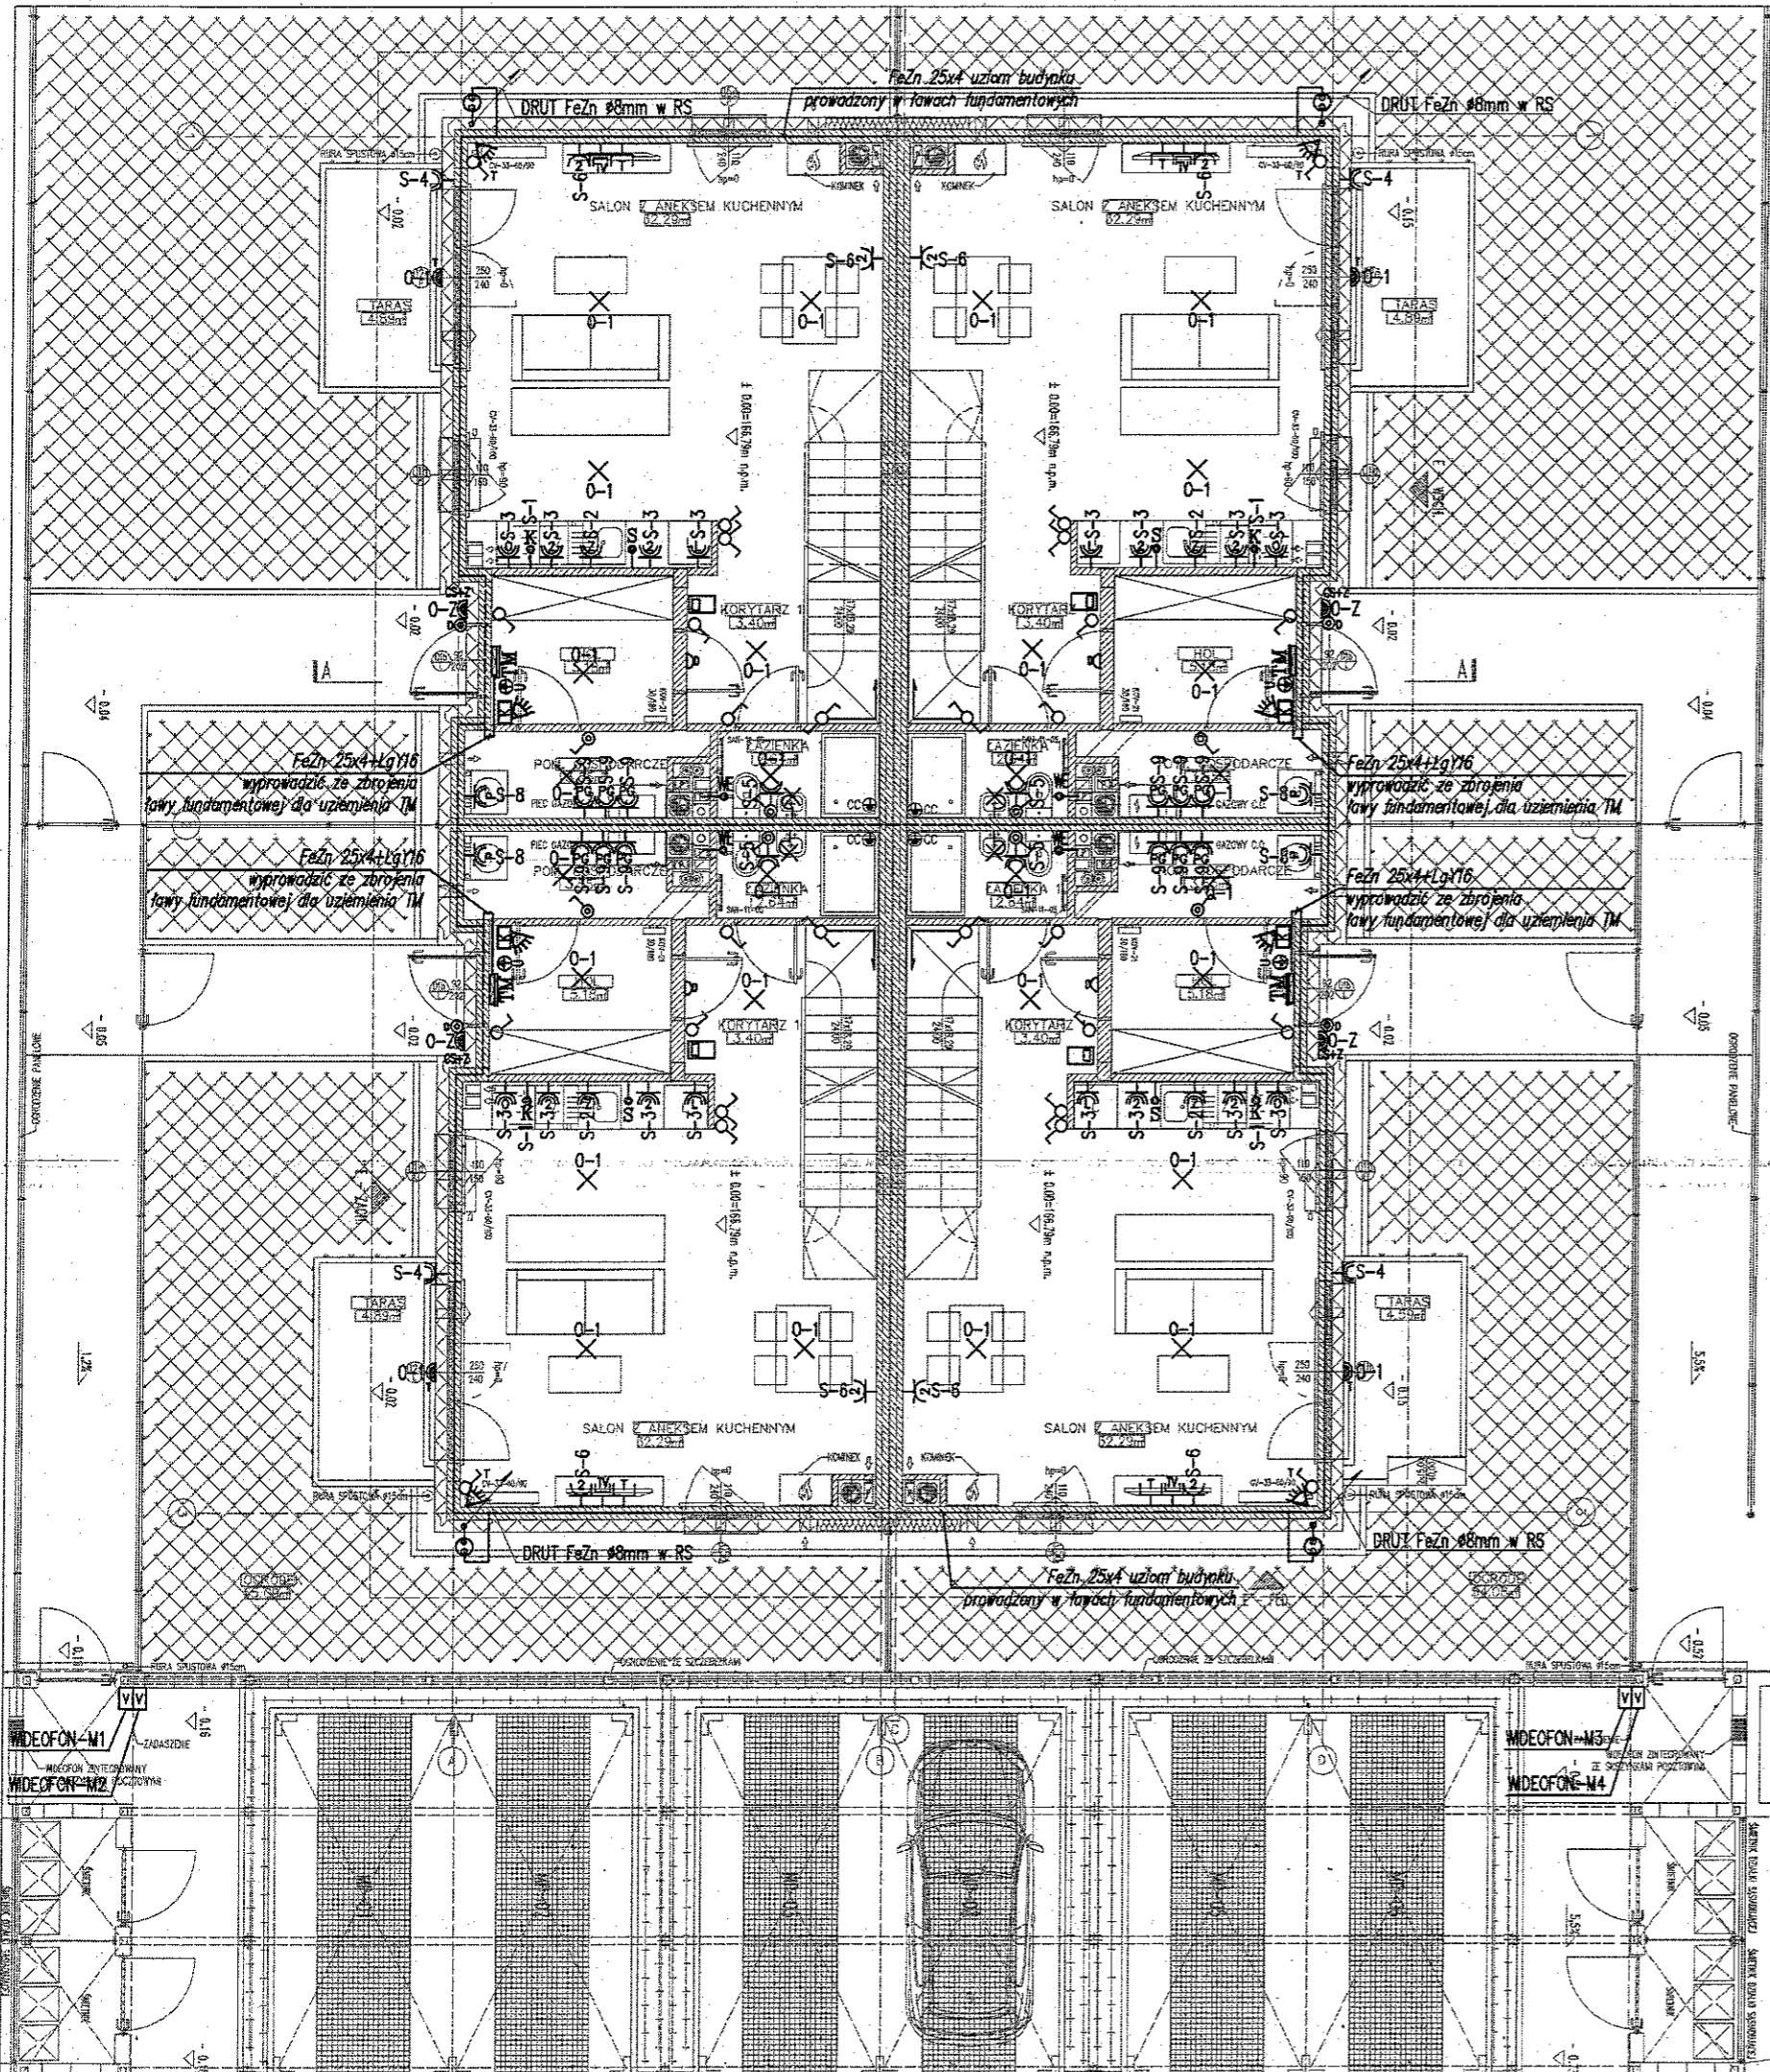

OZNACZENIA

- ✕ WYPUST OŚWIETLENIOWY SUFITOWY
- ✕ WYPUST OŚWIETLENIOWY ŚCIENNY
- ☐ OPRAWA OŚWIETLENIA ZEWNĘTRZNEGO ŚCIENNA, TYPU LED, TYPU LED
- CS+Z OPRAWA Z CZUJNIKIEM ŚWIATŁA+ZMIERZCHOWA
- K WYPUST DLA ZASILANIA KUCHNI ELEKTRYCZNEJ
- S WYPUST DLA OŚWIETLENIA SZAFEK KUCHENNYCH ZAKOŃCZONY KOSTKĄ
- WE WYPUST DLA WENTYLATORA WSPOMAGAJĄCEGO WENTYLACJĘ
- ⊕⊖ POŁĄCZENIE WYRÓWNAWCZE PRZEWODEM Dyżo4 Z WANNA/BRODZKIEM
- ⊕ UZIEMIENIE PRZEWODEM LgY2o 16mm²
- ⚡ GNIAZDO WTYCZKOWE 2P+PE 16A, 230V, IP20/IP44
- ⚡ GNIAZDO 2P+PE 16A, 230V, DWUKROTNE, W RAMCE DWUKROTNEJ IP20/IP44
- ⚡ GNIAZDO (ZMYWARKA, LODÓWKA, OKAP)
- ⚡ GNIAZDO (PIEC GAZOWY, PRAŁKA)
- ⚡ ŁĄCZNIK JEDNOBIEGUNOWY 10A, 250V, IP20/IP44
- ⚡ ŁĄCZNIK ŚWIECZNIKOWY 10A, 250V, IP20/IP44
- ⚡ ŁĄCZNIK SCHODOWY 10A, 250V, IP20/IP44
- ⚡ ŁĄCZNIK KRZYŻOWY 10A, 250V, IP20
- Ⓞ PRZYCIŚK DZWONKOWY, 10A, 250V
- Ⓞ DZWONEK, 250V
- Ⓜ GNIAZDO RTV-SAT KOŃCOWE
- Ⓜ GNIAZDO TELEFONICZNE 1xRJ45
- Ⓜ UNIFON INSTALACJI WIDEODOFONOWEJ
- Ⓜ TABLICA MIESZKANIOWA (2x18 mod. drzwi białe)
- Ⓜ PASYWNA CZUJKA PODCZERWIENI PIR (SWIN) -LOKALIZACJA
- Ⓜ KLAWIATURA SYSTEMU WŁAMANIA I NAPADU (SWIN)-LOKALIZACJA
- Ⓜ SYGNALIZATOR OPTYCZNO-AKUSTYCZNY ZEWNĘTRZNY(SWIN)-LOKALIZACJA

UWAGI:

1. Instalacje elektryczne w mieszkaniach wykonane przewodami płaskimi w tynku
Przewody prowadzone w pasie 30-45cm pod sufitem. Obejście pionów sanitarnych po suficie. Obejście drzwi balkonowych górą po suficie. Przewody w suficie i narożnikach ścian układać w lekkiej bruzdzie.
2. Osprzęt w ramach wielokrotnych. Dla osprzętu teletechnicznego puszkę pogłębiać.
3. Gniazda 230V z przestonami styków.
4. wypusty oświetleniowe zakończone kostkami. Przy wypustach sufitowych (poza łazienkami) haczyki, w pokojach kotki metalowe.
5. Wypusty dla wentylatorów pozostawić w kanale wentylacyjnym i zaizolować. (praca wentylatora razem z oświetleniem)
6. Oprawa oświetleniowa w łazience, montowana nad umywalką, w odległości mniejszej niż 60cm od krawędzi wanny, musi posiadać II klasę ochronności
7. Do szranki teletechnicznej doprowadzić zasilanie 230V i zakończyć listwą gniazdową podwójną.
8. Wysokość instalowania:
- wypust oświetleniowy ścienny w łazienkach i WC - 2,0m nad podłogą
- wypust oświetleniowy w kuchni - 2,0m nad podłogą
- łączniki oświetleniowe - 1,25m nad podłogą
- przycisk dzwonek - 1,4m nad podłogą
- unifon instalacji demofonowej - 1,4m nad podłogą
- gniazdo dla okapu kuchennego - 2,3m nad podłogą
- gniazda w łazienkach i WC - 1,4m nad podłogą
- gniazda dla pralki - 1,0m nad podłogą
- gniazda w kuchniach - 1,1m nad podłogą
- gniazda w kuchniach poza ciągiem kuchennym - 0,3m nad podłogą
- gniazdo dla zmywarki - 0,5m nad podłogą
- wypust dla zasilania kuchni - 0,5m nad podłogą
- gniazda w pokojach i halach - 0,3m nad podłogą
- gniazdo na tarasie - 0,5m nad podłogą
- gniazdo dla pieca C.O. - 1,2m nad podłogą
9. Wysokości dla osprzętu podano do osi gniazd lub łącznika
10. Dla instalacji sygnalizacji włamania i napadu wykonać tylko okablowanie. Okablowanie dla każdej czujki oddzielnie do miejsca lokalizacji centralki alarmowej.

Wszelkie prawa autorskie dotyczące tego projektu i rysunku należą do Latergrupa Architekci Sp. z o.o. SP. K. RYSUNEK NIE MOŻE BYĆ KOPIOWANY I UDOSTĘPNIANY BEZ ZGODY PRACOWNI.

Investor:
OSIEDLE IDEA SP. Z O.O.
ul. Kontraktowicza 37
03-285 Warszawa

Projektant:
architektura:
latergrupa
Latergrupa Architekci Sp. z o.o. Sp. k.
ul. Rydygiera 3/20a lok. 110 01-753 Warszawa
tel. 22 633 63 79 mail: pracownia@latergrupa.pl

konstrukcja:
IKON Michał Dyzekiewicz Projektowanie Konstrukcji Budowlanych
ul. Sokratesa 5B7, 01-909 Warszawa

instalacje sanitarne:
EMCO Emilia Suchocka Technika sanitarna
Unia 81, 08-400 Garwin

instalacje elektryczne:
JF AMPER Sp. j
ul. Kaszewów 21 F1, 02-556 Warszawa

BUDOWA DWUNASTU BUDYNKÓW MIESZKALNYCH JEDNORODZINNYCH (DWULOKALOWYCH) W ZABUDOWIE BLIŹNACZEJ (6X2) WRAZ Z WEWNĘTRZNYMI INSTALACJAMI GAZOWYMI, NA DZIAŁKACH NR EWID. 231/101, 231/100, 231/99, 231/98, 231/97, 231/96, W GRANICACH ABCDE (OBRĘB 0010 - KAPTUR, ARKUSZ 20) W RADOMIU.

projektant:
mgr inż. Krzysztof Jerzykowski upr. IWA-467/91
specjalność Instalacyjno-Inżynierska w zakresie sieci i instalacji elektrycznych


Treść rysunku:
BUDYNEK TYP (T2)
RZUT PARTERU KONDYGNACJA 1

Faza:	PROJEKT WYKONAWCZY
Branża:	INSTALACJE ELEKTRYCZNE
Data:	01.2021
Skala:	1:100
Nr rysunku:	Revizja
RAD2/PW/IE/2/21	

DOKUMENTACJA POWYKONAWCZA

ZA ZGODNOŚĆ
Z ORYGINAŁEM

mgr inż. Maciej Wiczołek
upr. nr 8360/01/07/83
specjalność: instalacje elektryczne
z wyjątkiem instalacji i urządzeń do sterowania i regulacji, nadzór nad realizacją i odbiorem robót, nadzór nad kosztami i kontrolowanie wykonywania elementów instalacji oraz ocenianie i badanie stanu technicznego w zakresie instalacji elektrycznych

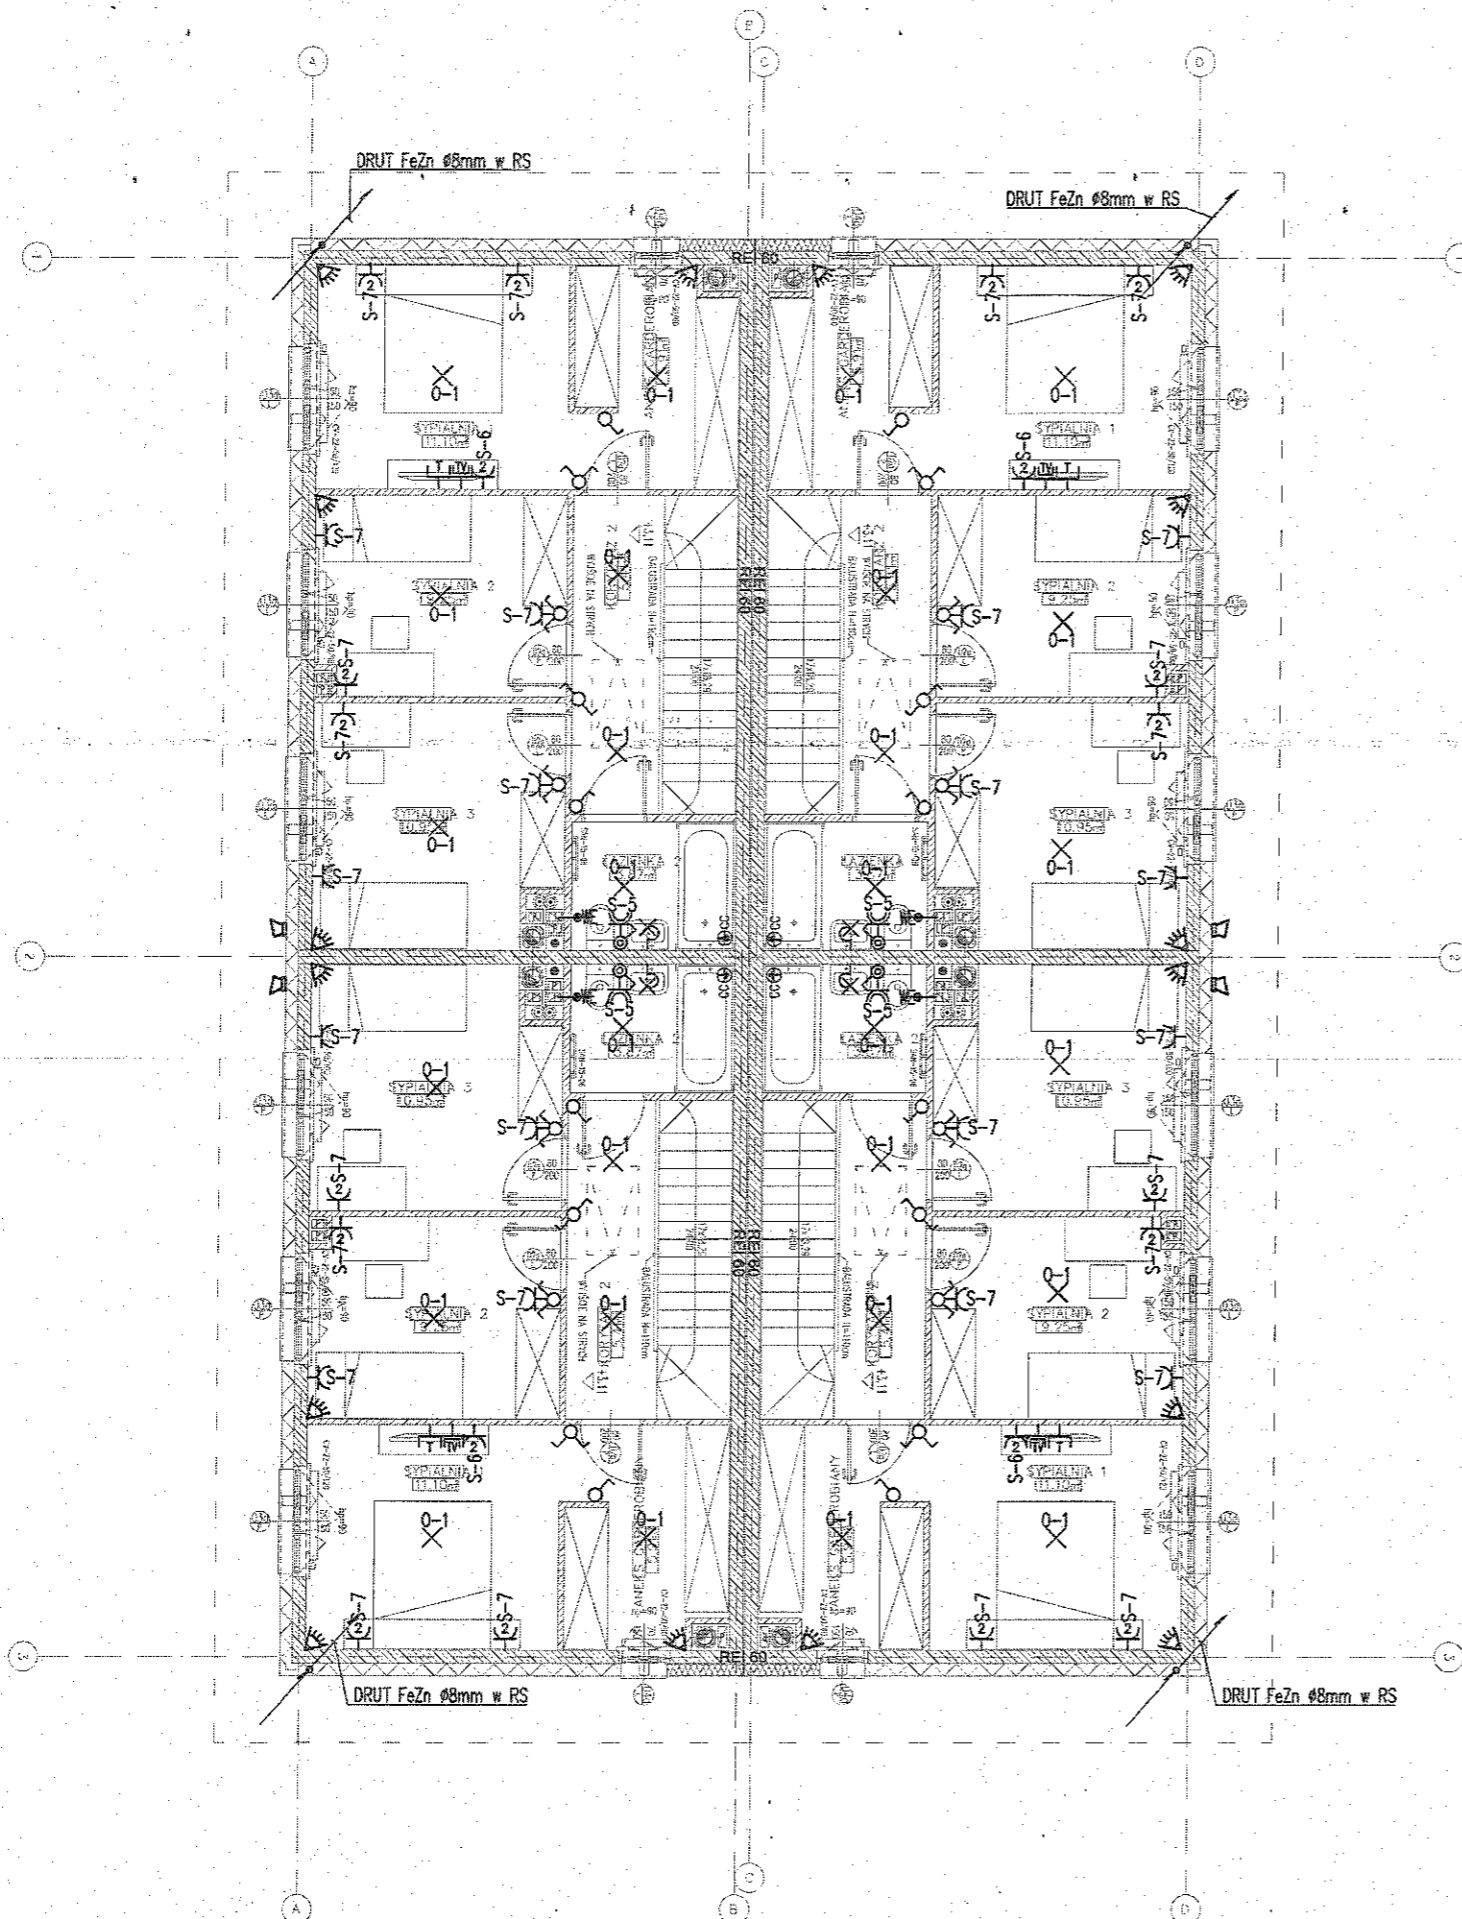

OZNACZENIA

- ⊗ WYPUST OŚWIETLENIOWY SUFITOWY
- ⊗ WYPUST OŚWIETLENIOWY ŚCIENNY
- Ⓞ OPRAWA OŚWIETLENIA ZEWNĘTRZNEGO ŚCIENNA, TYPU LED
- CS+Z OPRAWA Z CZUJNIKIEM ŚWIATA+ZMIERZCZOWA
- K WYPUST DLA ZASILANIA KUCHNI ELEKTRYCZNEJ
- S WYPUST DLA OŚWIETLENIA SZAFEK KUCHENNYCH ZAKOŃCZONY KOSTKĄ
- WB WYPUST DLA WENTYLATORA WSPOMAGAJĄCEGO WENTYLACJĘ
- Ⓞ CC POŁĄCZENIE WYRÓWNAWCZE PRZEWODEM DYŹKO Z WANNĄ/BROZDZIEM
- Ⓞ U UZIEMIENIE PRZEWODEM LgYżo 16mm²
- Ⓞ GNIAZDO WTYCZKOWE 2P+PE 16A, 230V, IP20/IP44
- Ⓞ GNIAZDO 2P+PE 16A, 230V, DWUKROTNE, W RAMCE DWUKROTNEJ IP20/IP44
- Ⓞ GNIAZDO (ZMYWARKA, LODÓWKA, OKAP)
- Ⓞ GNIAZDO (PIEC GAZOWY, PRALKA)
- Ⓞ ŁĄCZNIK JEDNOBIEGUNOWY 10A, 250V, IP20/IP44
- Ⓞ ŁĄCZNIK ŚWIECZNIKOWY 10A, 250V, IP20/IP44
- Ⓞ ŁĄCZNIK SCHODOWY 10A, 250V, IP20/IP44
- Ⓞ ŁĄCZNIK KRZYŻOWY 10A, 250V, IP20
- Ⓞ PRZYCIŚK DZWONKOWY, 10A, 250V
- Ⓞ DZWONEK, 250V
- Ⓞ GNIAZDO RTV-SAT KOŃCOWE
- Ⓞ GNIAZDO TELEFORMATYCZNE 1xRJ45
- Ⓞ UNIFON INSTALACJI WIDEODOMOFONOWEJ
- Ⓞ TABLICA MIESZKANIOWA (2x18 mod. drzwi białe)
- Ⓞ PASYWNA CZUJKA PODCZERWIENI PIR (SWIN) -LOKALIZACJA
- Ⓞ KLAWIATURA SYSTEMU WŁAMANIA I NAPADU (SWIN)-LOKALIZACJA
- Ⓞ SYGNALIZATOR OPTYCZNO-AKUSTYCZNY ZEWNĘTRZNY(SWIN)-LOKALIZACJA

UWAGI:

1. Instalacje elektryczne w mieszkaniach wykonane przewodami płaskimi w tynku.
Przewody prowadzone w pasie 30-45cm pod sufitem. Obejście pionów sanitarnych po suficie. Obejście drzwi balkonowych górą po suficie. Przewody w suficie i narożnikach ścian układać w lekkiej bruzdzie.
3. Osprzęt w ramach wielokrotnych. Dla osprzętu teletechnicznego puszkę pogłębiać.
4. Gniazda 230V z przesłonami styków.
5. Wypusty oświetleniowe zakończone kostkami. Przy wypustach sufitowych (poza łazienkami) haczyki, w pokojach kółki metalowe.
6. Wypusty dla wentylatorów pozostawić w kanale wentylacyjnym i zaizolować. (praca wentylatora razem z oświetleniem)
7. Oprawa oświetleniowa w łazience, montowana nad umywalką, w odległości mniejszej niż 60cm od krawędzi wanny, musi posiadać II klasę ochronności
8. Do szkrzynki teletechnicznej doprowadzić zasilanie 230V i zakończyć listwą gniazdową podwójną.
9. Wysokość instalowania:
 - wypust oświetleniowy ścienny w łazienkach i WC - 2,0m nad podłogą
 - wypust oświetleniowy w kuchni - 2,0m nad podłogą
 - łączniki oświetleniowe - 1,25m nad podłogą
 - przycisk dzwonek - 1,4m nad podłogą
 - unifon instalacji domofonowej - 1,4m nad podłogą
 - gniazdo dla okapu kuchennego - 2,3m nad podłogą
 - gniazda w łazienkach i WC - 1,4m nad podłogą
 - gniazda dla pralki - 1,0m nad podłogą
 - gniazda w kuchniach - 1,1m nad podłogą
 - gniazda w kuchniach poza ciągiem kuchennym - 0,3m nad podłogą
 - gniazdo dla zmywarki - 0,5m nad podłogą
 - wypust dla zasilania kuchni - 0,5m nad podłogą
 - gniazda w pokojach i holach - 0,3m nad podłogą
 - gniazdo na tarasie - 0,5m nad podłogą
 - gniazdo dla pieca C.O. - 1,2m nad podłogą
10. Dla instalacji sygnalizacji włamania i napadu wykonać tylko okablowanie. Okablowanie dla każdej czujki oddzielnie do miejsca lokalizacji centrali alarmowej.

WSZELKIE PRAWA AUTORSKIE DOTYCZĄCE TEGO PROJEKTU I RYSUNKU NALEŻĄ DO LATERGRUPA ARCHITEKCI SP. Z O.O. SP. K. RYSUNEK NIE MOŻE BYĆ KOPIOWANY I UDOSTĘPNIANY BEZ ZGODY PRACOWNI.

Investor:

OSIEDLE IDEA SP. Z O.O.
ul. Kondratowicza 37
03-285 Warszawa



Projektant:

architektura:

latergrupa
Latergrupa Architekci Sp. z o.o. Sp. k.
ul. Rydygiera 8 / 20a lok. 110 01-793 Warszawa
tel. 22 633 63 79 mail: pracownia@latergrupa.pl

konstrukcja:

IKOM Michał Dyszkiewicz Projektowanie Konstrukcji Budowlanych
ul. Sokratesa 5/67, 01-909 Warszawa

instalacje sanitarne:

EMICO Emilia Suchecka Technika sanitarne
Unin 61, 06-400 Garwolin

instalacje elektryczne:

JF AMPER Sp. J.
ul. Keaslowa 21 T1, 02-656 Warszawa

BUDOWA DWUNASTU BUDYNKÓW MIESZKALNYCH JEDNORODZINNYCH (DWULOKALOWYCH) W ZABUDOWIE BLIŹNIACZEJ (6X2) WRAZ Z WEWNĘTRZNYMI INSTALACJAMI GAZOWYMI, NA DZIAŁKACH NR EWID. 231/101, 231/100, 231/99, 231/98, 231/97, 231/96, W GRANICACH ABCDE (OBRĘB 0010 - KAPTUR, ARKUSZ 20) W RADOMIU.

projektant:

mgr inż. Krzysztof Jerzykowski upr. WA-467/91
specjalność: instalacje elektryczne
w zakresie sieci i instalacji elektrycznych

Treść rysunku:

BUDYNEK TYP (T2)
RZUT PIĘTRA KONDYGNACJA 2

Faza: **PROJEKT WYKONAWCZY**

Branża: **INSTALACJE ELEKTRYCZNE**

Data: **01.2021**

Skala: **1:100**

Nr rysunku: **Rad2/PW/IE/2/22** Rewizja:

RAD2/PW/IE/2/22

OZNACZENIA

- ZWÓD POZIOMY INSTALACJI ODGROMOWEJ (FeZn#8)
- P• ZWÓD PIONOWY, IGLICA KOMINOWA Ø10 L=2,0m NP: AN-90A/0G AN-KOM

DOKUMENTACJA POWYKONAWCZA

mgr inż. Maciej Wierczółek
upr. nr 8386/RA/15/83



ZA ZGODNOŚĆ
Z ORYGINAŁEM

uprawniony do kierowania, nadzoru nad realizacją Budowy i robót
kierowania i kontrolowania wykonania robót w zakresie elementów instalacji
przez oszacowanie i opisanie stanu istniejącego i stanu po instalacji elektrycznej


WSZELKIE PRAWA AUTORSKIE DOTYCZĄCE TEGO PROJEKTU
I RYSUNKU NALEŻĄ DO LATERGRUPA ARCHITEKCI SP. Z O.O.
SP. K. RYSUNEK NIE MOŻE BYĆ KOPIOWANY
I UDOSTĘPNIANY BEZ ZGODY PRACOWNI

Inwestor:	
OSIEDLE IDEA SP. Z O.O. ul. Kondratowicza 37 03-285 Warszawa	
Projektant:	
latergrupa Latergrupa Architekti Sp. z o.o. Sp. k. ul. Rydygiera 8 / 20a lok. 110 01-783 Warszawa tel. 22 633 63 79 mail: pracownia@latergrupa.pl	
konstrukcja:	
IKON Michał Dyszkiewicz Projektowanie Konstrukcji Budowlanych ul. Sokratesa 5/67, 01-909 Warszawa	
Instalacje sanitarne:	
EMICO Emilia Suchecka Technika sanitarna Linia 81, 08-400 Garwolin	
Instalacje elektryczne:	
JF AMPER Sp. J. ul. Kaszewów 21 T1, 02-656 Warszawa	
BUDOWA DWUNASTU BUDYNKÓW MIESZKALNYCH JEDNORODZINNYCH (DWULOKALOWYCH) W ZABUDOWIE BLIŹNIACZEJ (6X2) WRAZ Z WEWNĘTRZNYMI INSTALACJAMI GAZOWYMI, NA DZIAŁKACH NR EWID. 231/101, 231/100, 231/99, 231/98, 231/97, 231/96, W GRANICACH ABCDE (OBRĘB 0010 - KAPTUR, ARKUSZ 20) W RADOMIU.	
projektant:	
mgr inż. Krzysztof Jerzykowski	upr. WA-467/91
specjalność instalacyjno-inżynierska w zakresie sieci i instalacji elektrycznych	

Treść rysunku:	
BUDYNEK TYP (T2) RZUT DACHU	
Faza:	PROJEKT WYKONAWCZY
Branża:	INSTALACJE ELEKTRYCZNE
Data:	01.2021
Skala:	1:100
Nr rysunku:	Rewizja
RAD2/PW/IE/2/23	

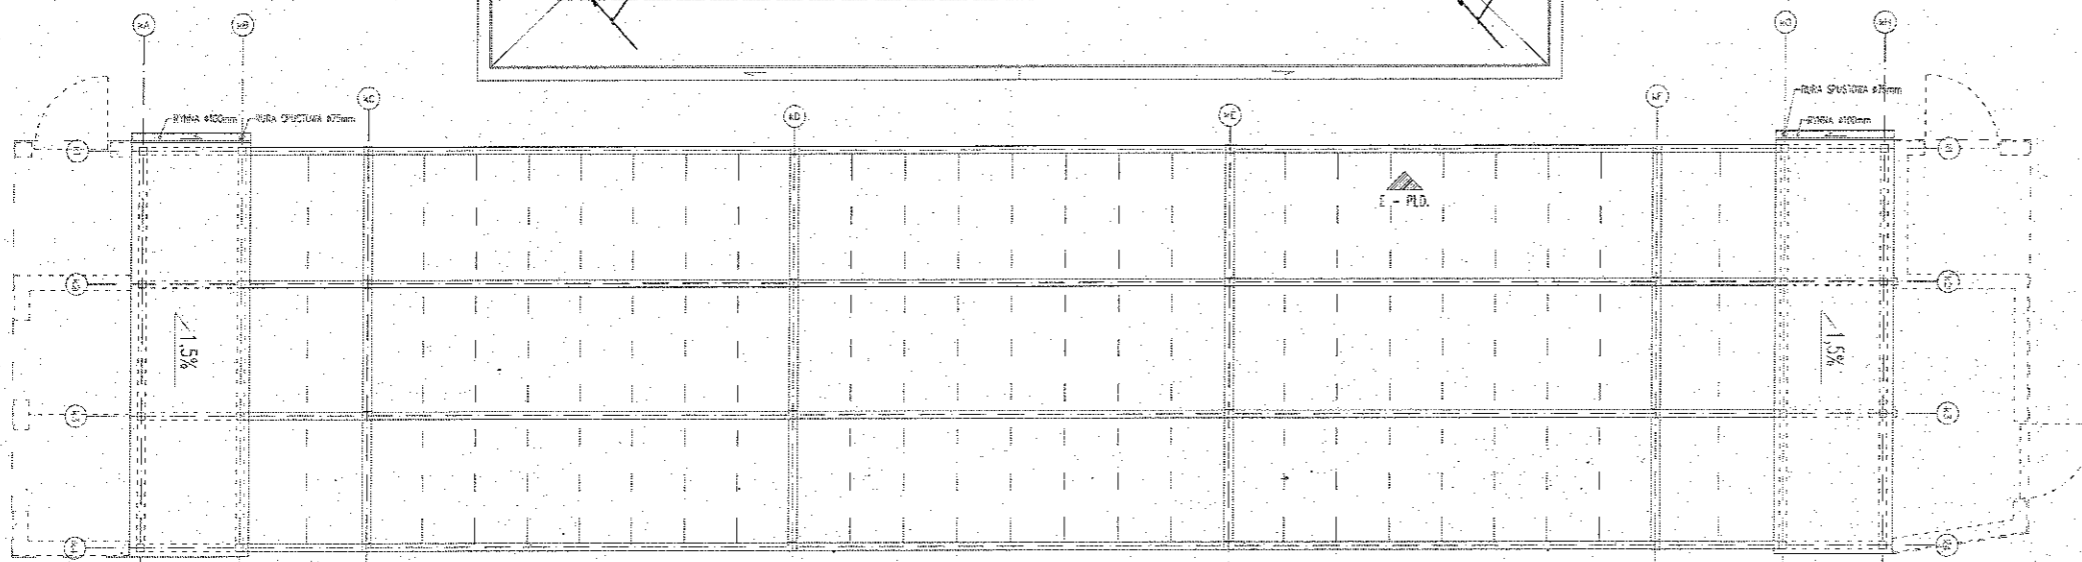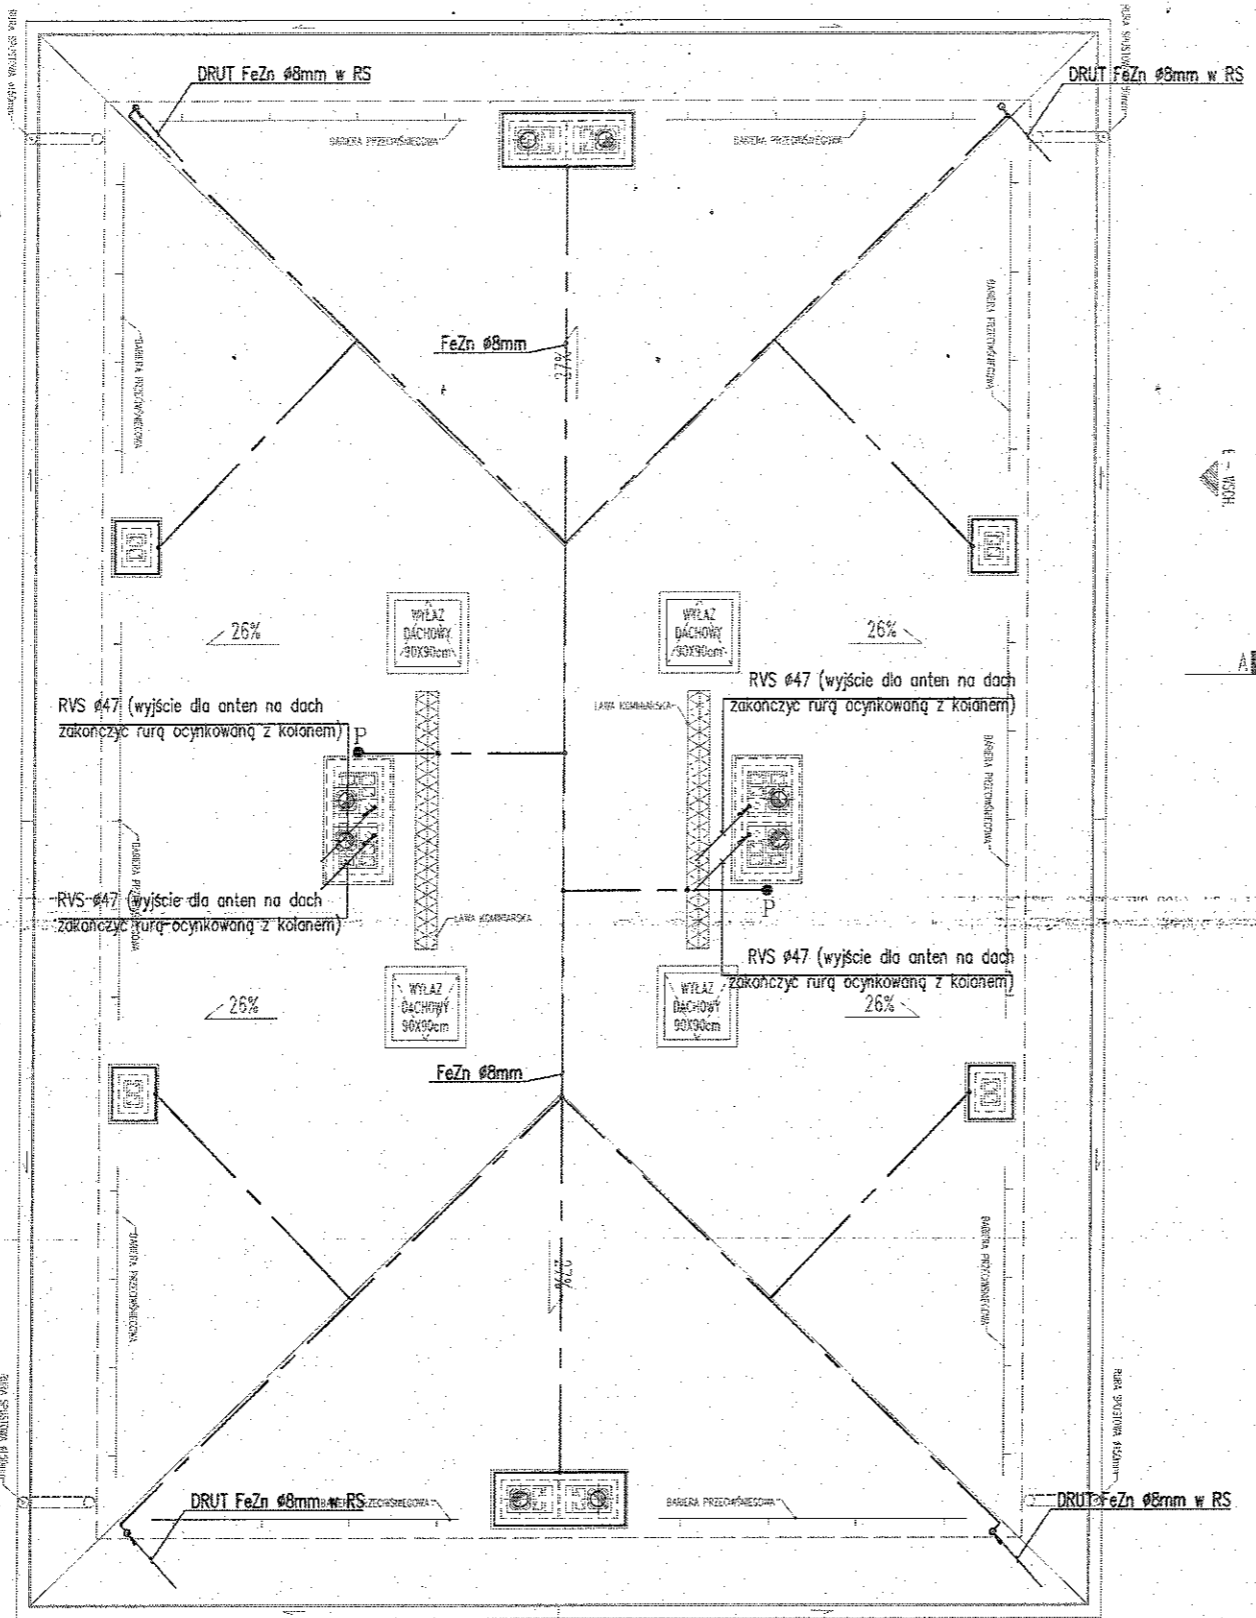

WSZELKIE PRAWA AUTORSKIE DOTYCZĄC TEGO PROJEKTU IRYBUNKU NALEŻĄ DO LATERGROPA ARCHITEKCI SP. Z O.O. SP. K. PYSZANEK NIE MOŻE BYĆ KOPIOWANY I UDOSTĘPNIANY BEZ ZGODY PROJEKANT.

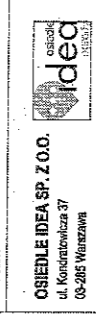

INWESTOR:
OSIEDLE IDEA SP. Z O.O.
03-285 Warszawa

PROJEKTANT:
Latergropa
ul. Koszarowa 37, 03-285 Warszawa
ul. Koszarowa 37, 03-285 Warszawa
tel. 22 635 65 79, mail: p.pyszane@latergropa.pl


INSTRUKCJE:
1) WYKONAWCA: LATERGROPA ARCHITEKCI SP. Z O.O.


OPIS:
PROJEKT PRACOWNICZY
BUDOWA DWUMASTU BUDYNKÓW MIESZKALNYCH

PROJEKTANT:
mgr inż. Maciej Wieczorek
ul. Koszarowa 37, 03-285 Warszawa
tel. 22 635 65 79, mail: p.pyszane@latergropa.pl

Tytuł rysunku:
BUDYNEK TYP (T2)
TABLICA T11 SCHEMAT ZASILANIA I ROZDZIAJU ENERGII

Przebieg wykonawczy:
Projekt wykonawczy
Instalacje elektryczne
Data: 01.2021

Nr rysunku:
RAD2/PWIE/3/20

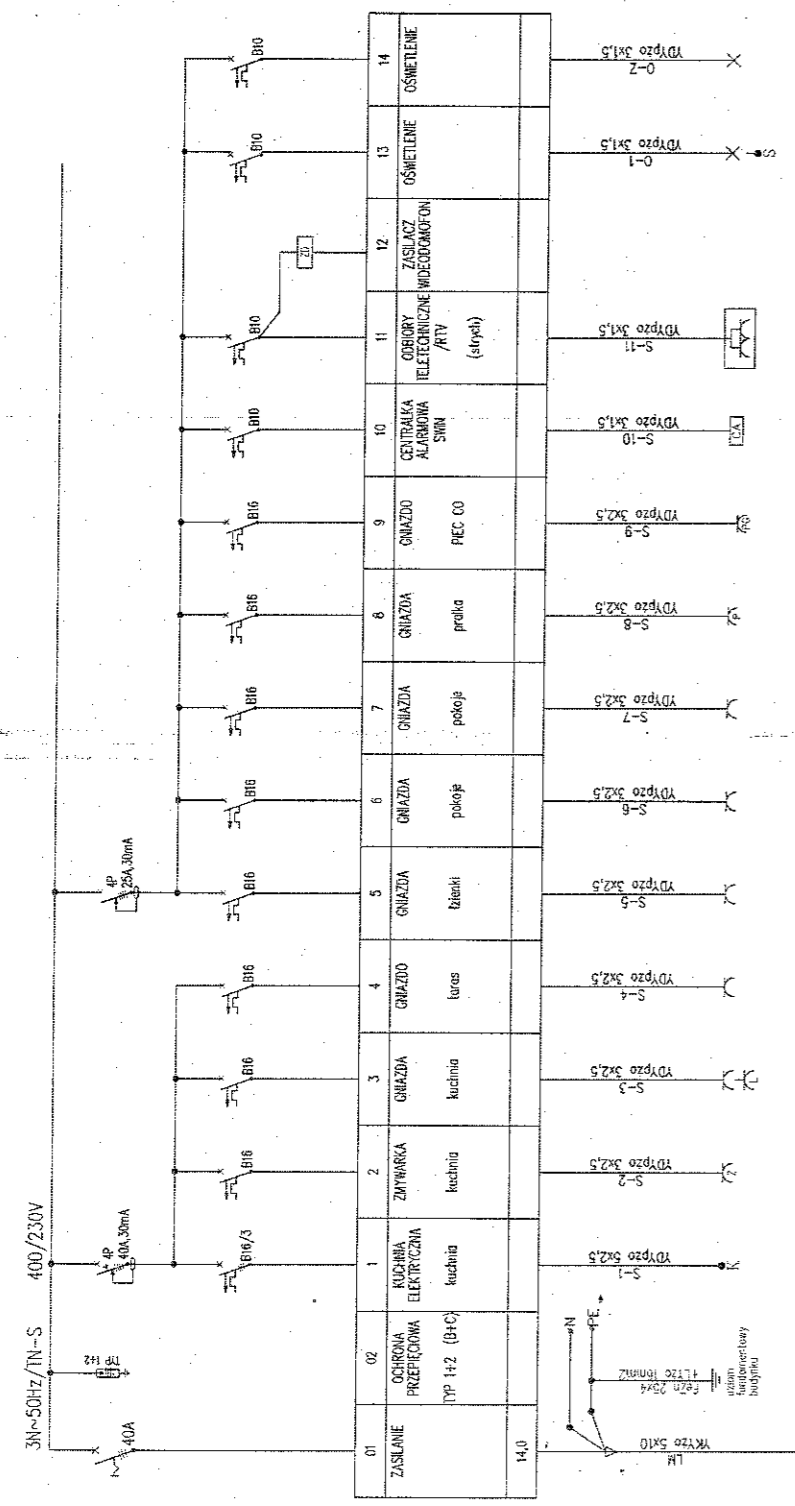

DOKUMENTACJA PROJEKTOWA

mgr inż. Maciej Wieczorek
upr. nr 8386/RA/15/83

zręcznie kablowe z układem pomiarowym
wg oddzielnej opracowanej dokumentacji

uprawniony do kierowania, nadzoru, kontroli, budowy i robot,
kierowania i kontrolowania w wyznaczonych zakresach, elementów instalacji
oraz oceniania i badania stanu technicznego w budowlach instalacji elektrycznych

ZA ZGODNOŚĆ
Z ORYGINAŁEM

